


RW 435389,7
HW 5691936,4

RW 435256,5
HW 5691765,9

Vorhaben: 4. Änderung des Bebauungsplans "Stadtzentrum" der Stadt Bernsdorf			
Hinweise:			
Maßstab: 1: 500	Druckdatum: 21.03.2023	Blattnummer: 1	Gemeinde(n): Bernsdorf
Bearbeiter: Frau Hendrichk	Unternehmen: MITNETZ Strom mbH	Vorgang Nr.: 101303/23	Ortsteil(e):
Telefon:			Gemarkung(en):
			Straße(n):
			Nr. PVV (intern):

RW 435372,1
HW 5691828,3

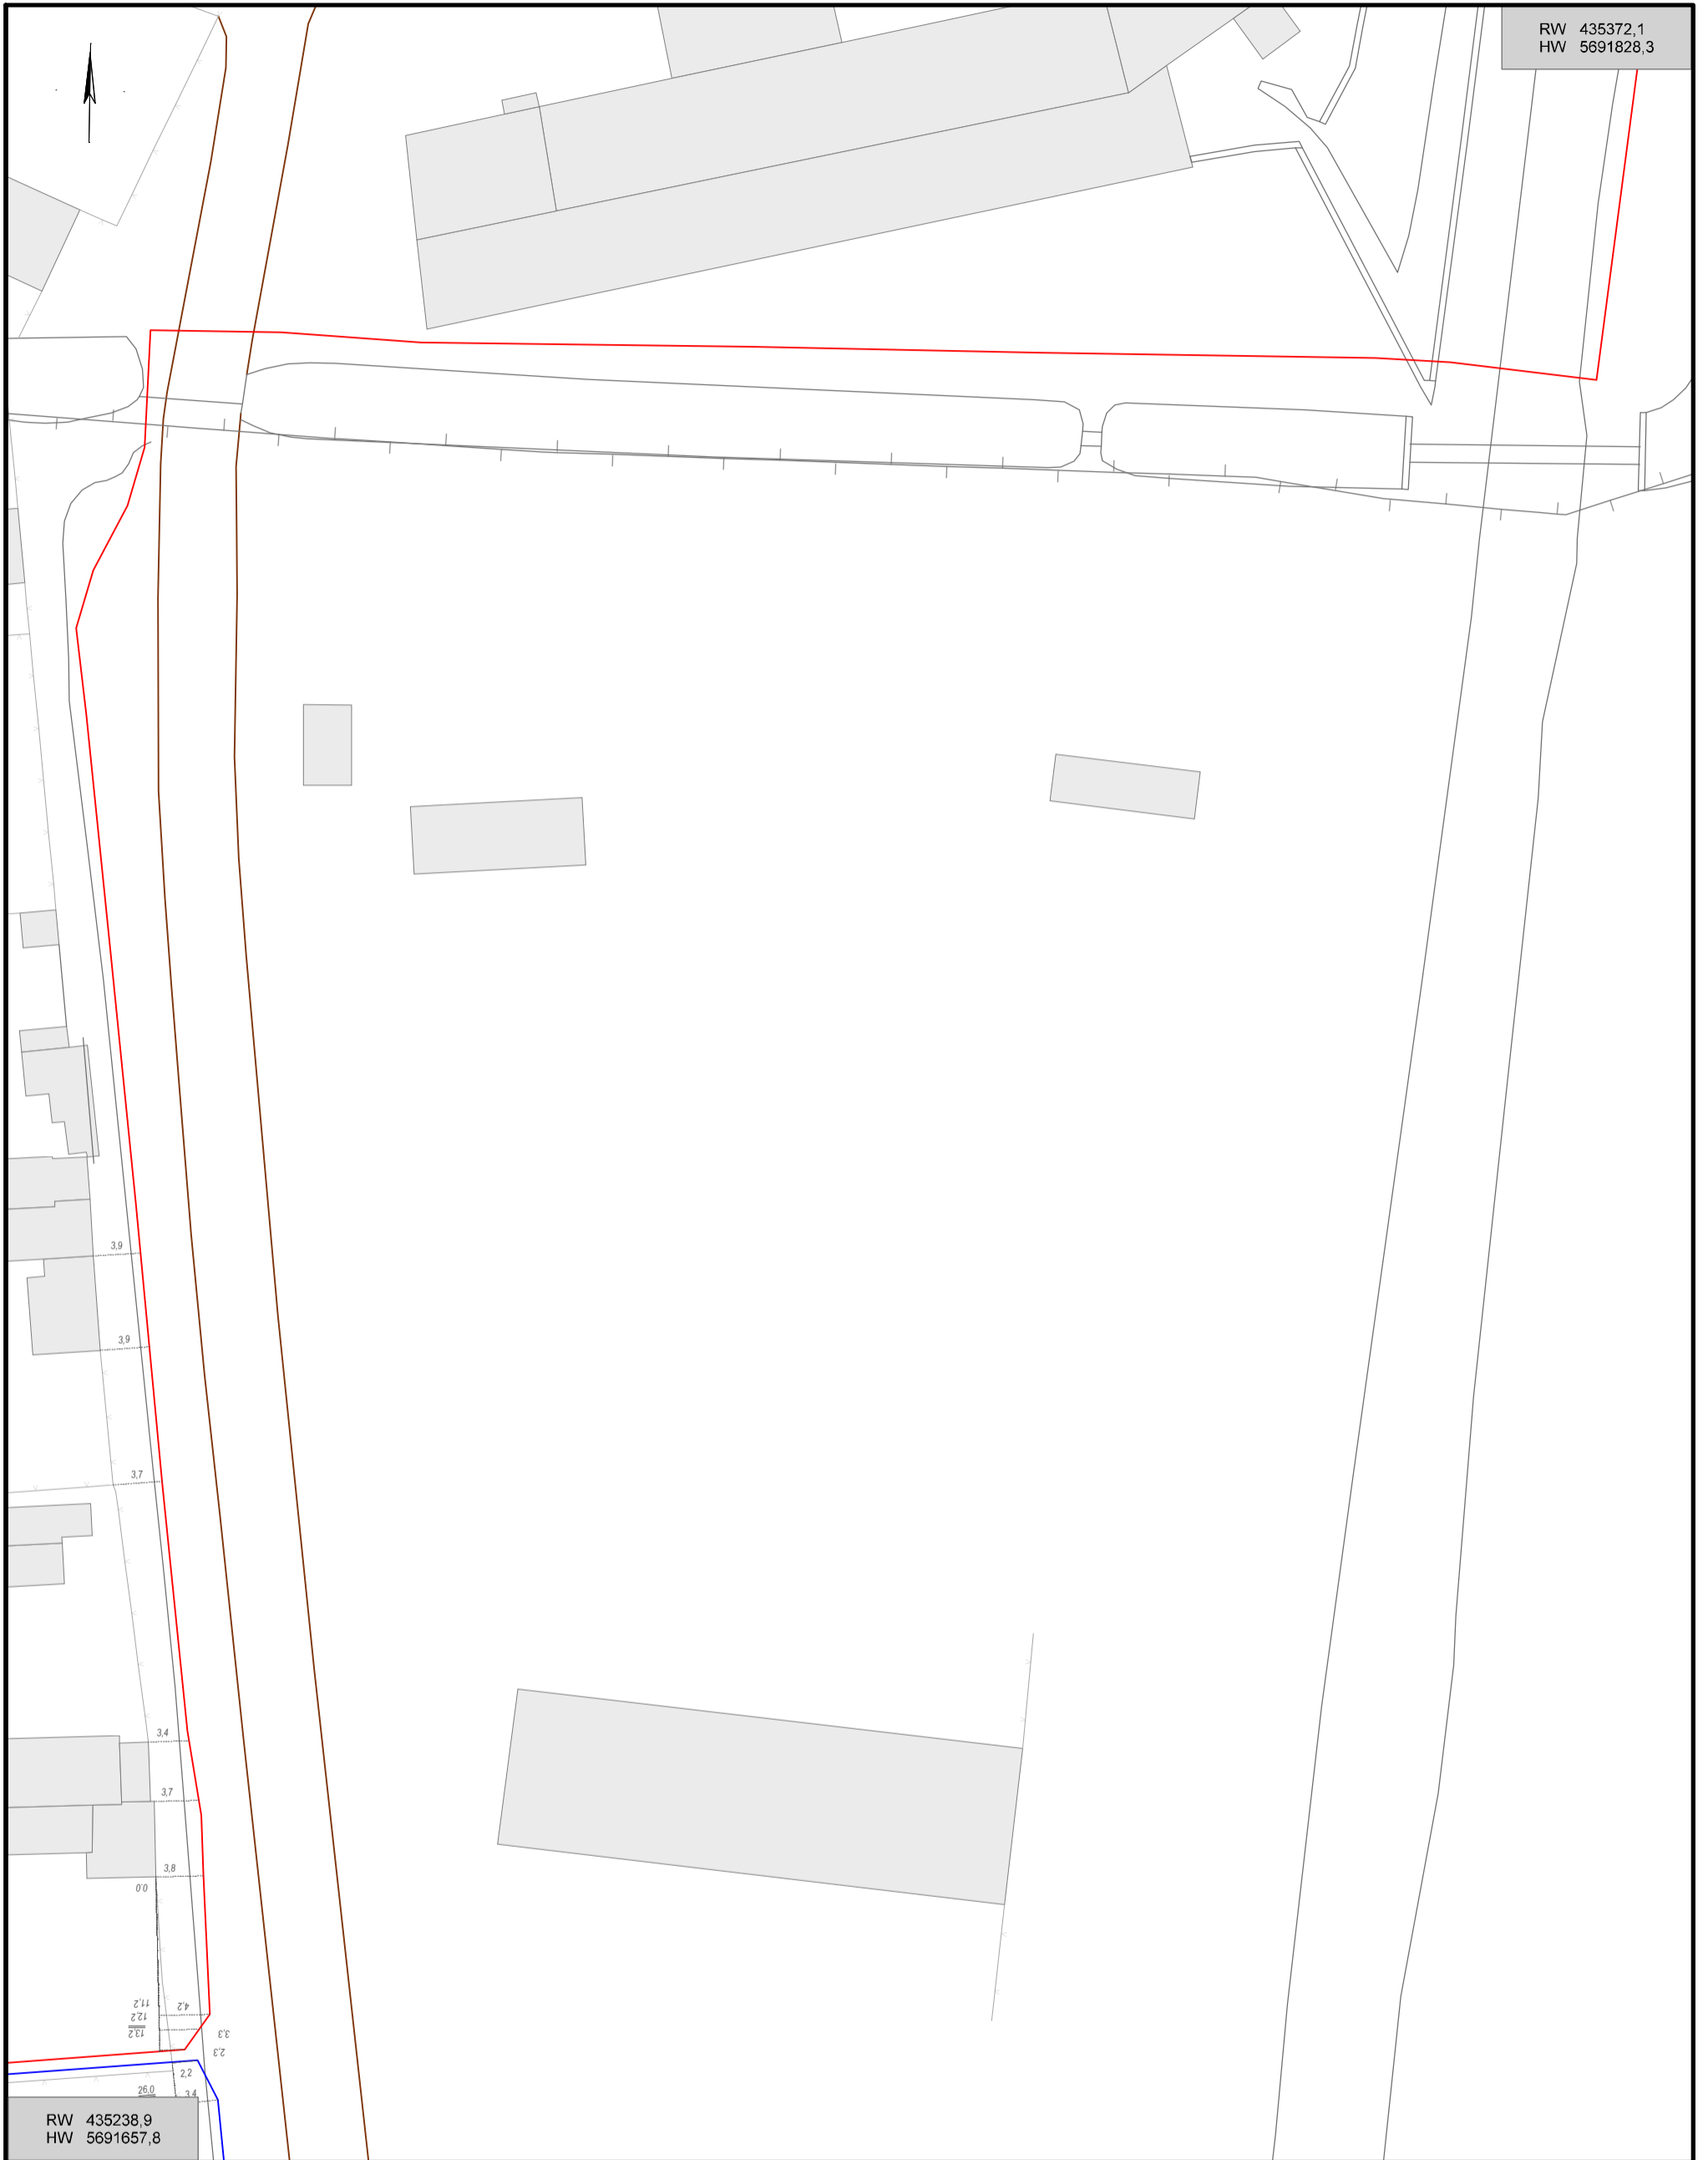

RW 435238,9
HW 5691657,8

Vorhaben: 4. Änderung des Bebauungsplans "Stadtzentrum" der Stadt Bernsdorf

Hinweise:

Maßstab: 1: 500

Druckdatum: 21.03.2023

Blattnummer: 2

Bearbeiter: Frau Hendrischk

Unternehmen: MITNETZ Strom mbH

Telefon:

Gemeinde(n): Bernsdorf


Gemarkung(en):

Ortsteil(e):

Straße(n):

Vorgang Nr.: 101303/23

Nr. PVV (intern):

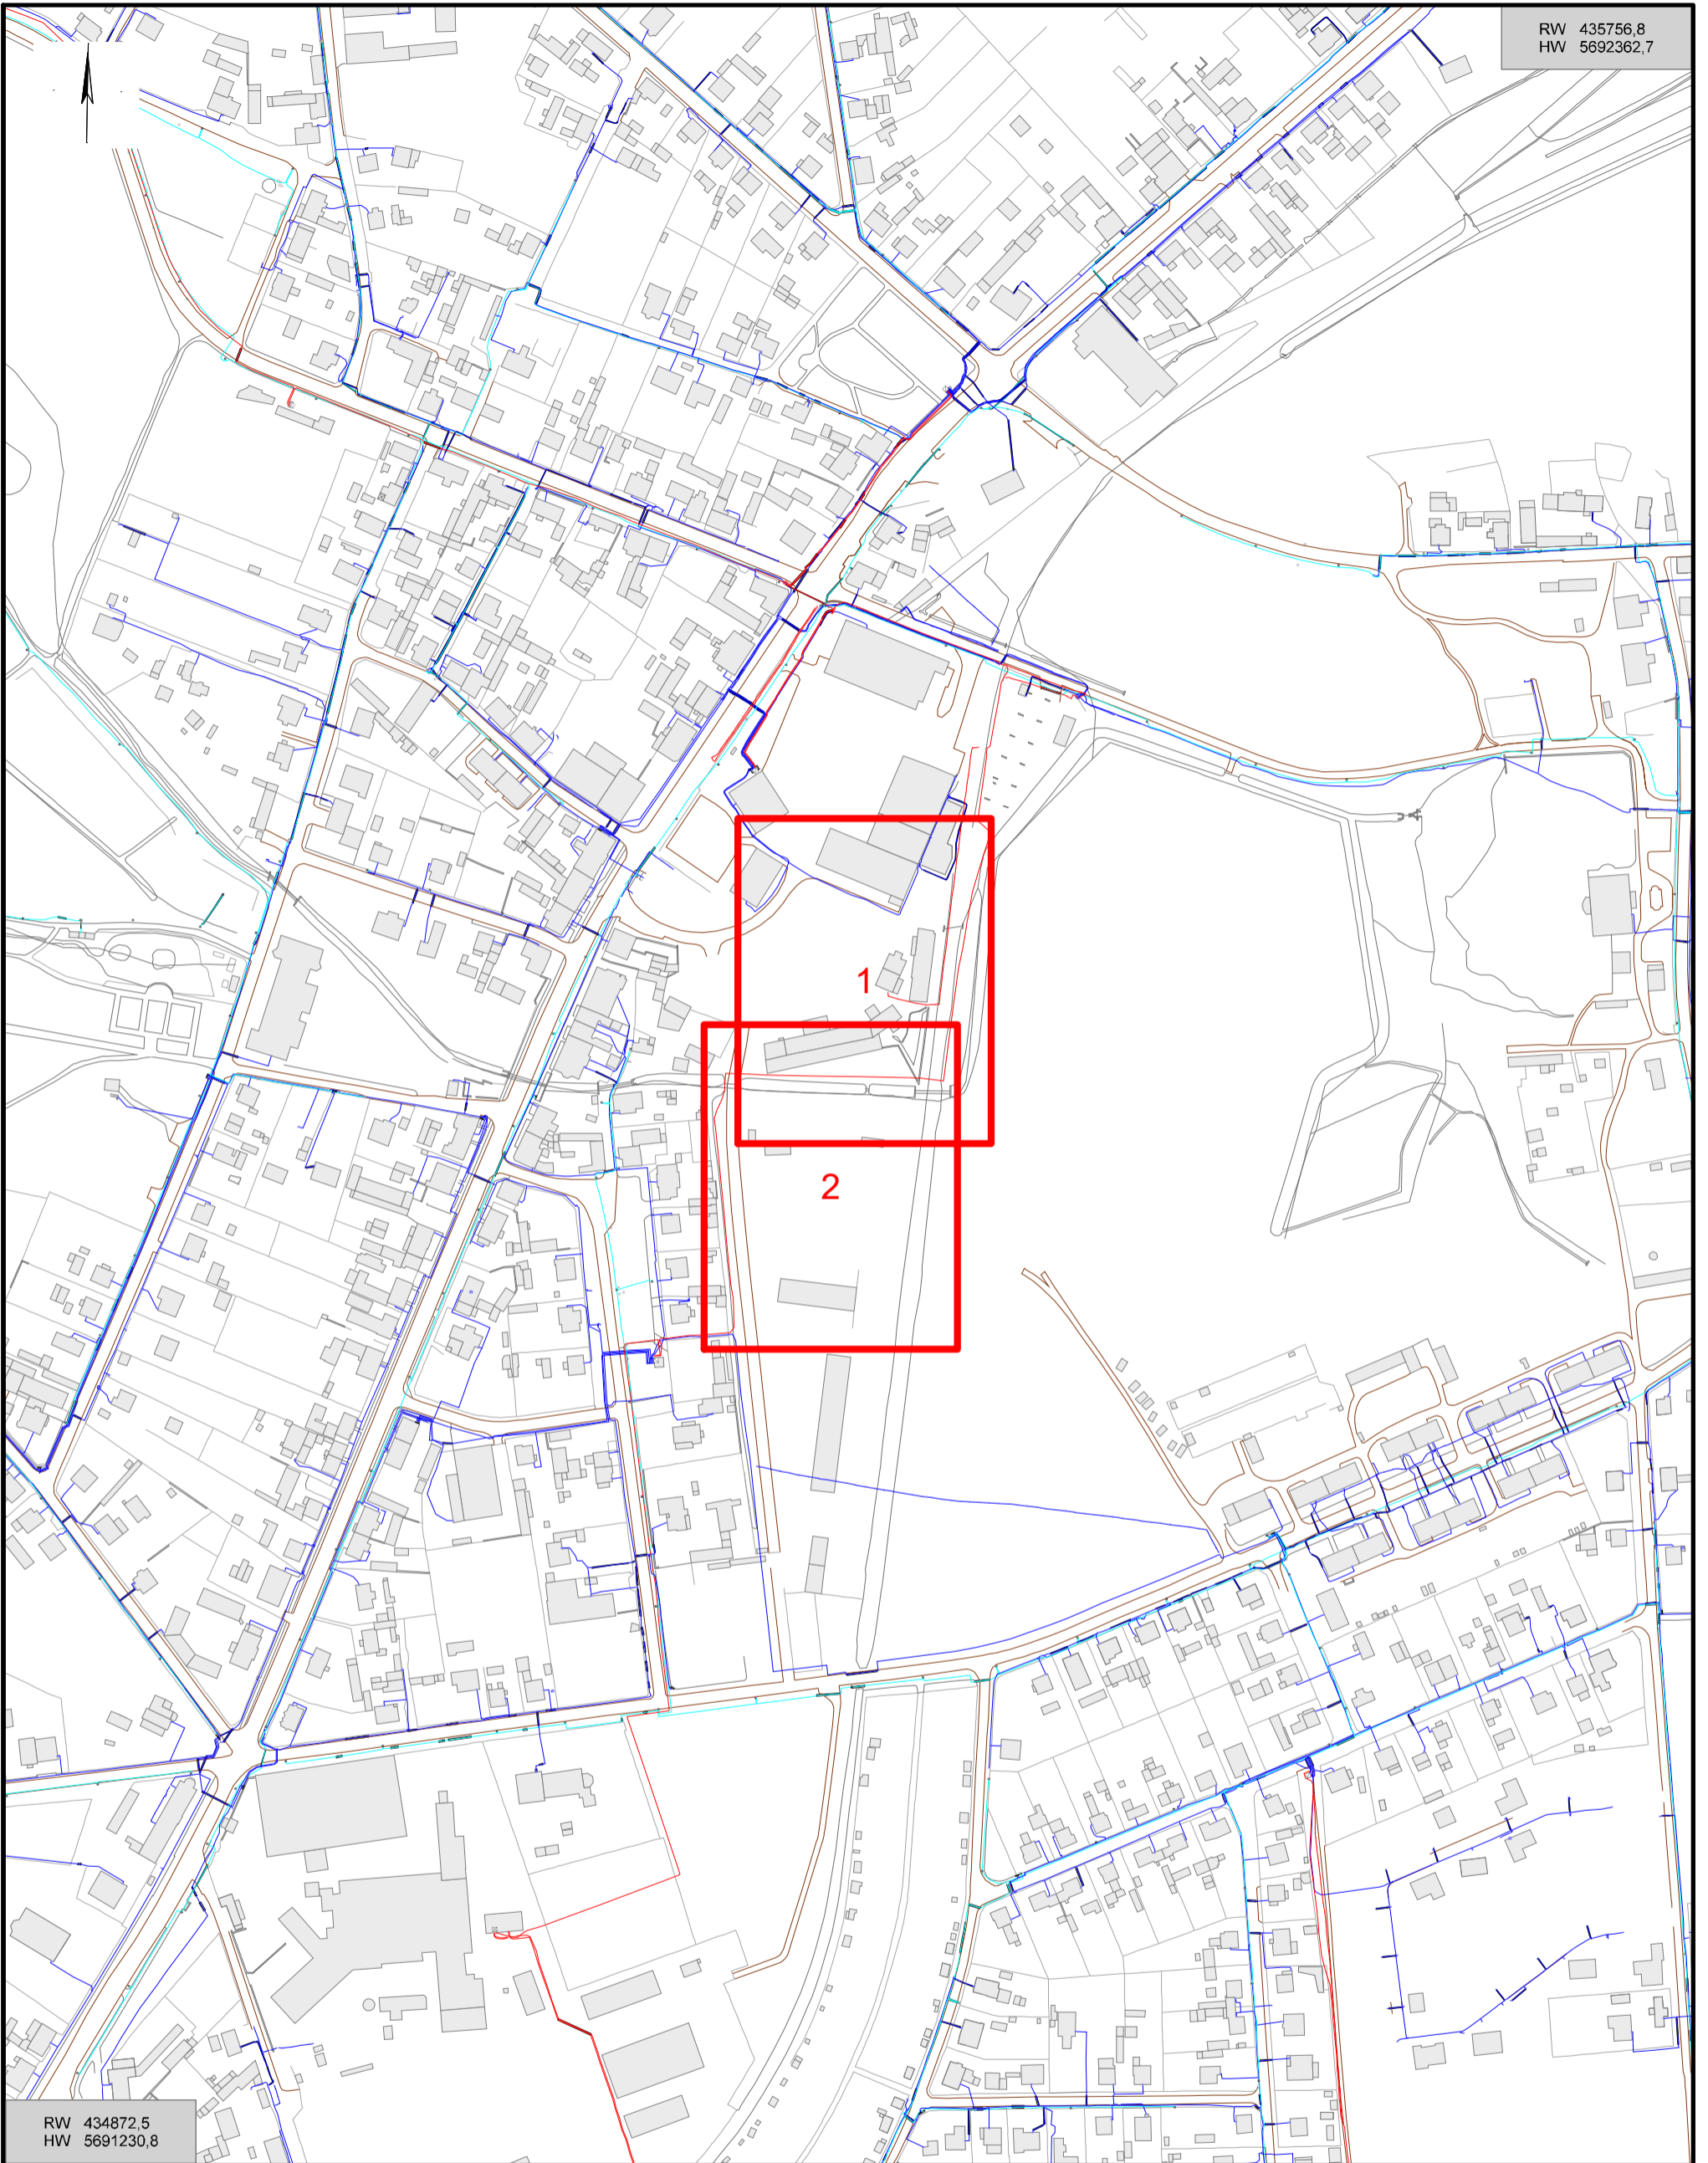

RW 434872,5
HW 5691230,8

Vorhaben:	
Hinweise:	
Maßstab: 1: 3319	Gemeinde(n):
Druckdatum: 21.03.2023	Gemarkung(en):
Blattnummer: 3	Ortsteil(e):
Bearbeiter:	Unternehmen:
Telefon:	Straße(n):
	Vorgang Nr.:
	Nr. PVV (intern):